


揭阳市区进贤门大道延伸段榕江跨河景观大桥项目
临时用地土地复垦竣工图

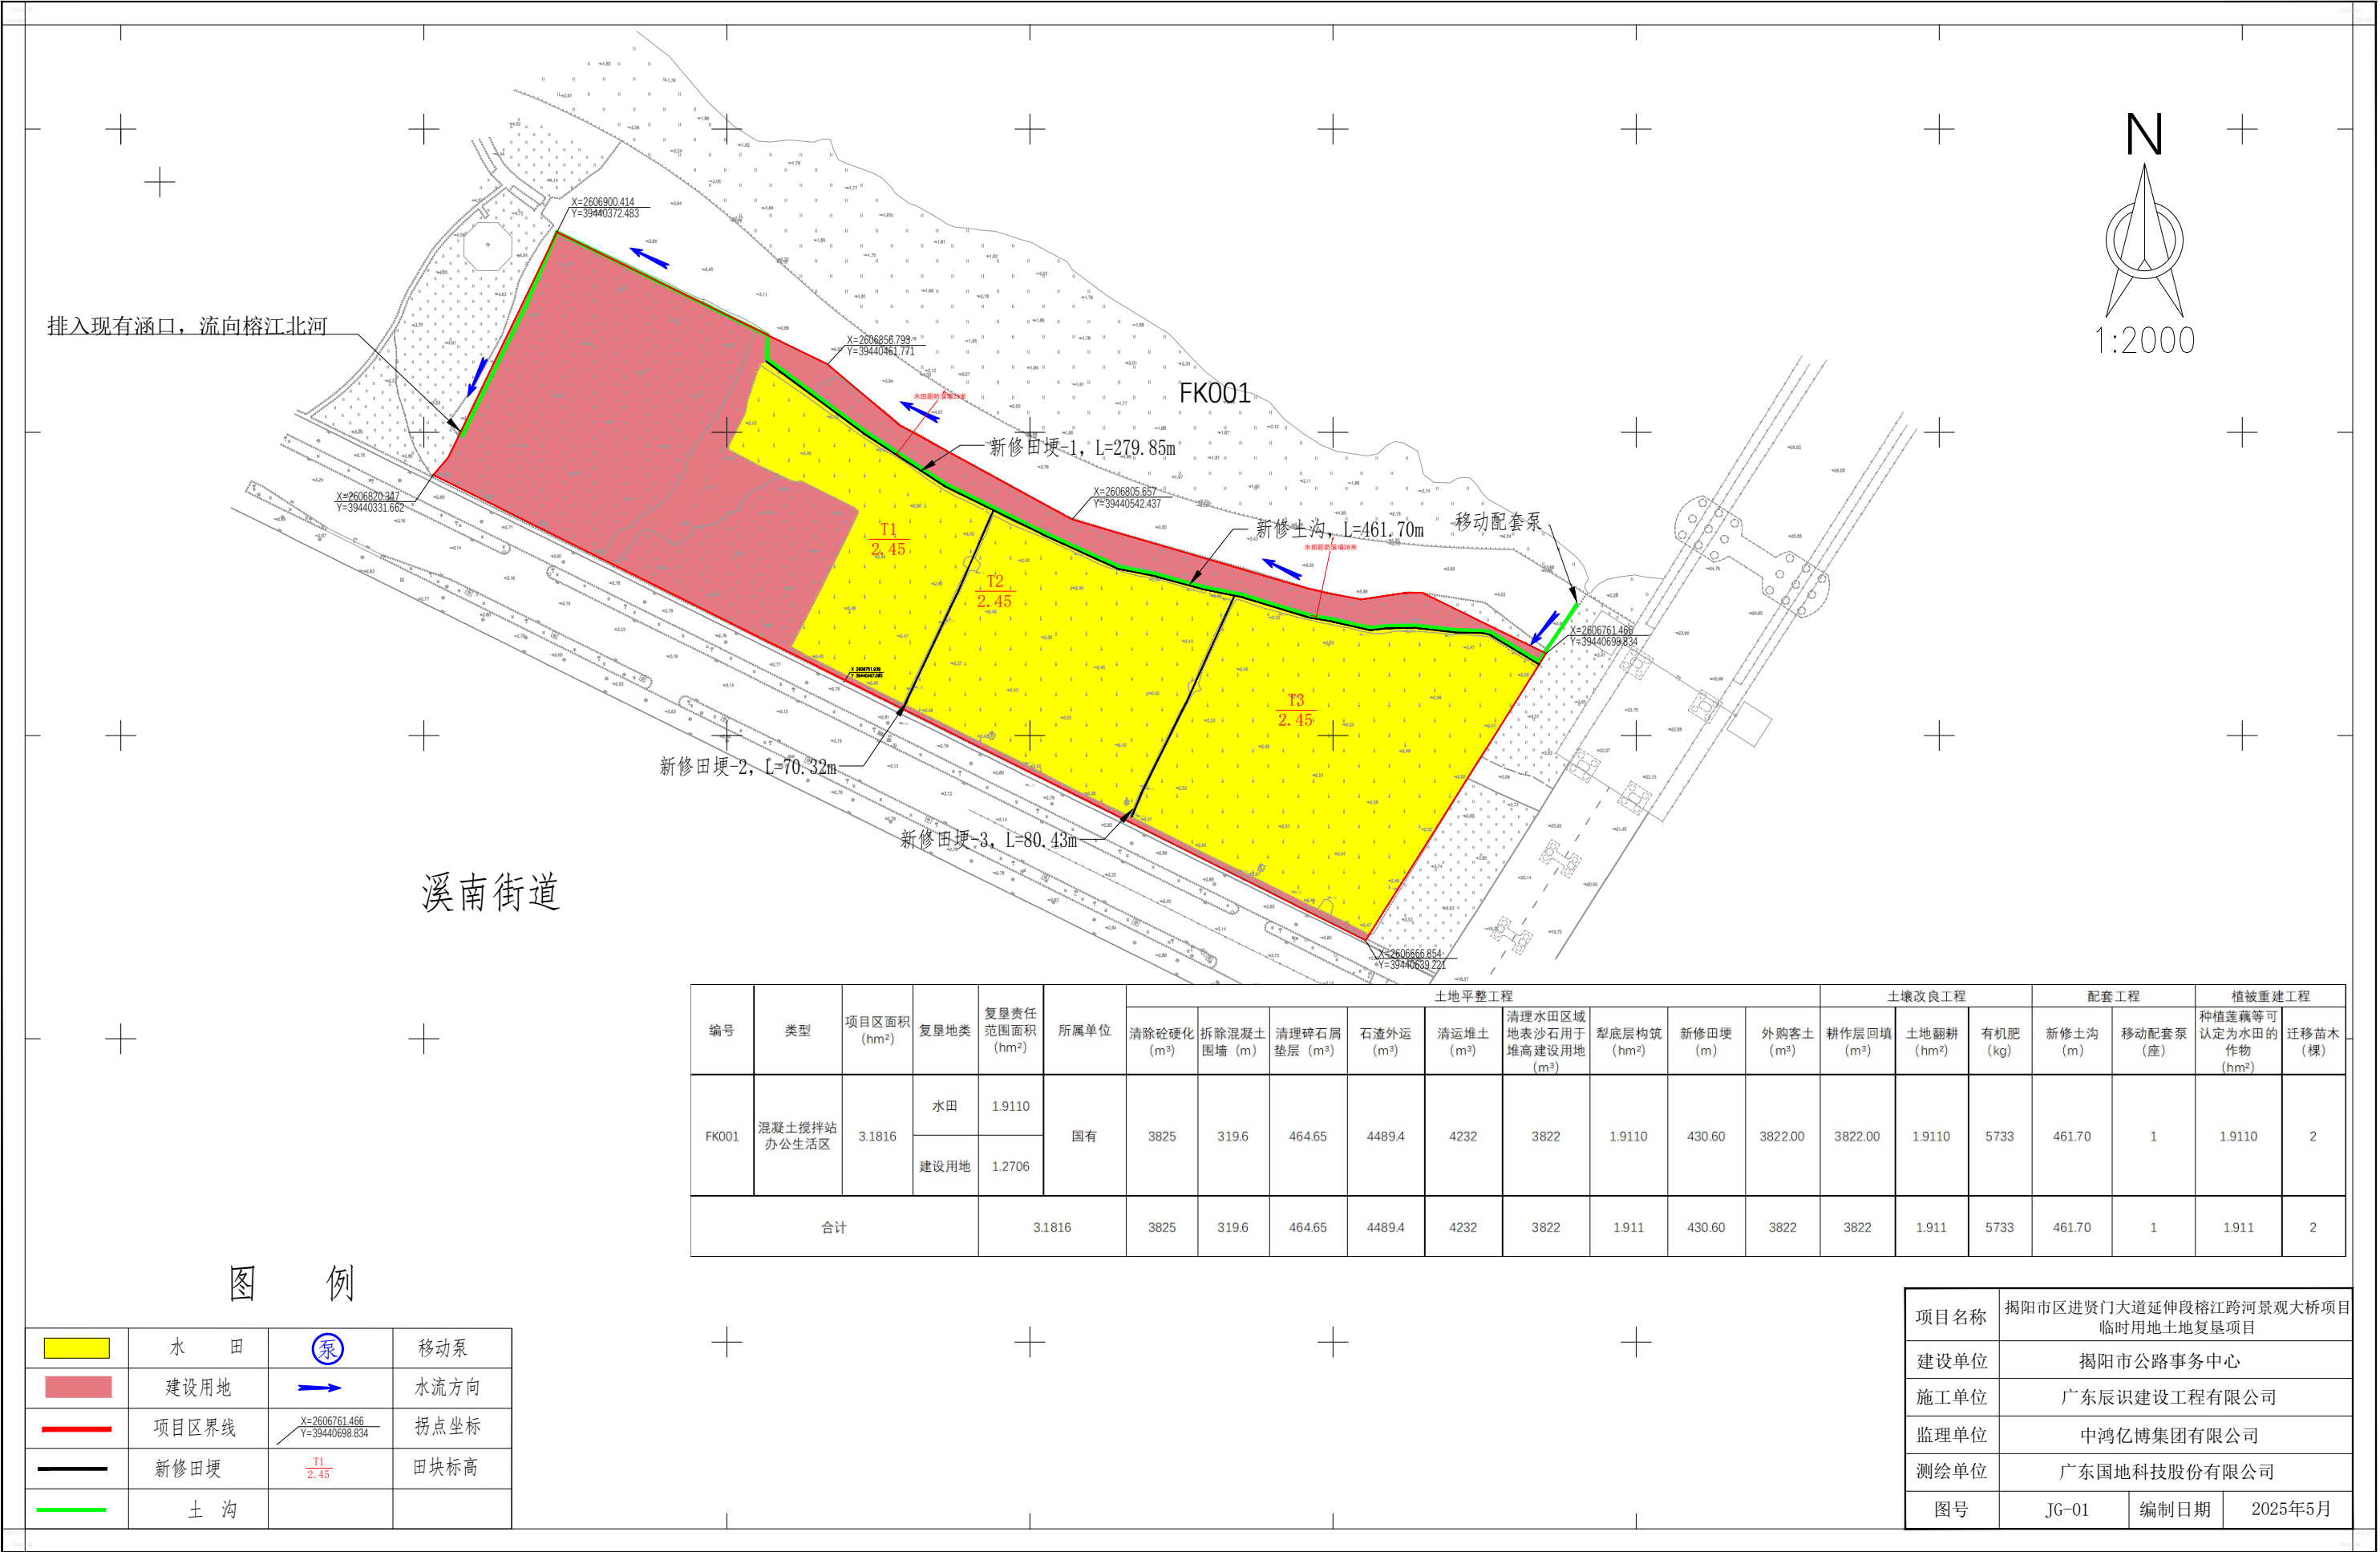

编号	类型	项目区面积 (hm ²)	复垦地类	复垦责任 范围面积 (hm ²)	所属单位	土地平整工程								土壤改良工程			配套工程		植被重建工程			
						清除砼硬化 (m ³)	拆除混凝土 围墙 (m)	清理碎石屑 垫层 (m ³)	石渣外运 (m ³)	清运堆土 (m ³)	清理水田区域 地表沙石用于 堆高建设用 (m ³)	犁底层构筑 (hm ²)	新修田埂 (m)	外购客土 (m ³)	耕作层回填 (m ³)	土地翻耕 (hm ²)	有机肥 (kg)	新修土沟 (m)	移动配套泵 (座)	种植莲藕等可 认定为水田的 作物 (hm ²)	迁移苗木 (棵)	
FK001	混凝土搅拌站 办公生活区	3.1816	水田	1.9110	国有	3825	319.6	464.65	4489.4	4232	3822	1.9110	430.60	3822.00	3822.00	1.9110	5733	461.70	1	1.9110	2	
			建设用地	1.2706																		
合计					3.1816		3825	319.6	464.65	4489.4	4232	3822	1.911	430.60	3822	3822	1.911	5733	461.70	1	1.911	2

图 例

	水 田		移动泵
	建设用地		水流方向
	项目区界线		拐点坐标
	新修田埂		田块标高
	土 沟		

项目名称	揭阳市区进贤门大道延伸段榕江跨河景观大桥项目 临时用地土地复垦项目		
建设单位	揭阳市公路事务中心		
施工单位	广东辰识建设工程有限公司		
监理单位	中鸿亿博集团有限公司		
测绘单位	广东国地科技股份有限公司		
图号	JG-01	编制日期	2025年5月